



平面図 S=1/100

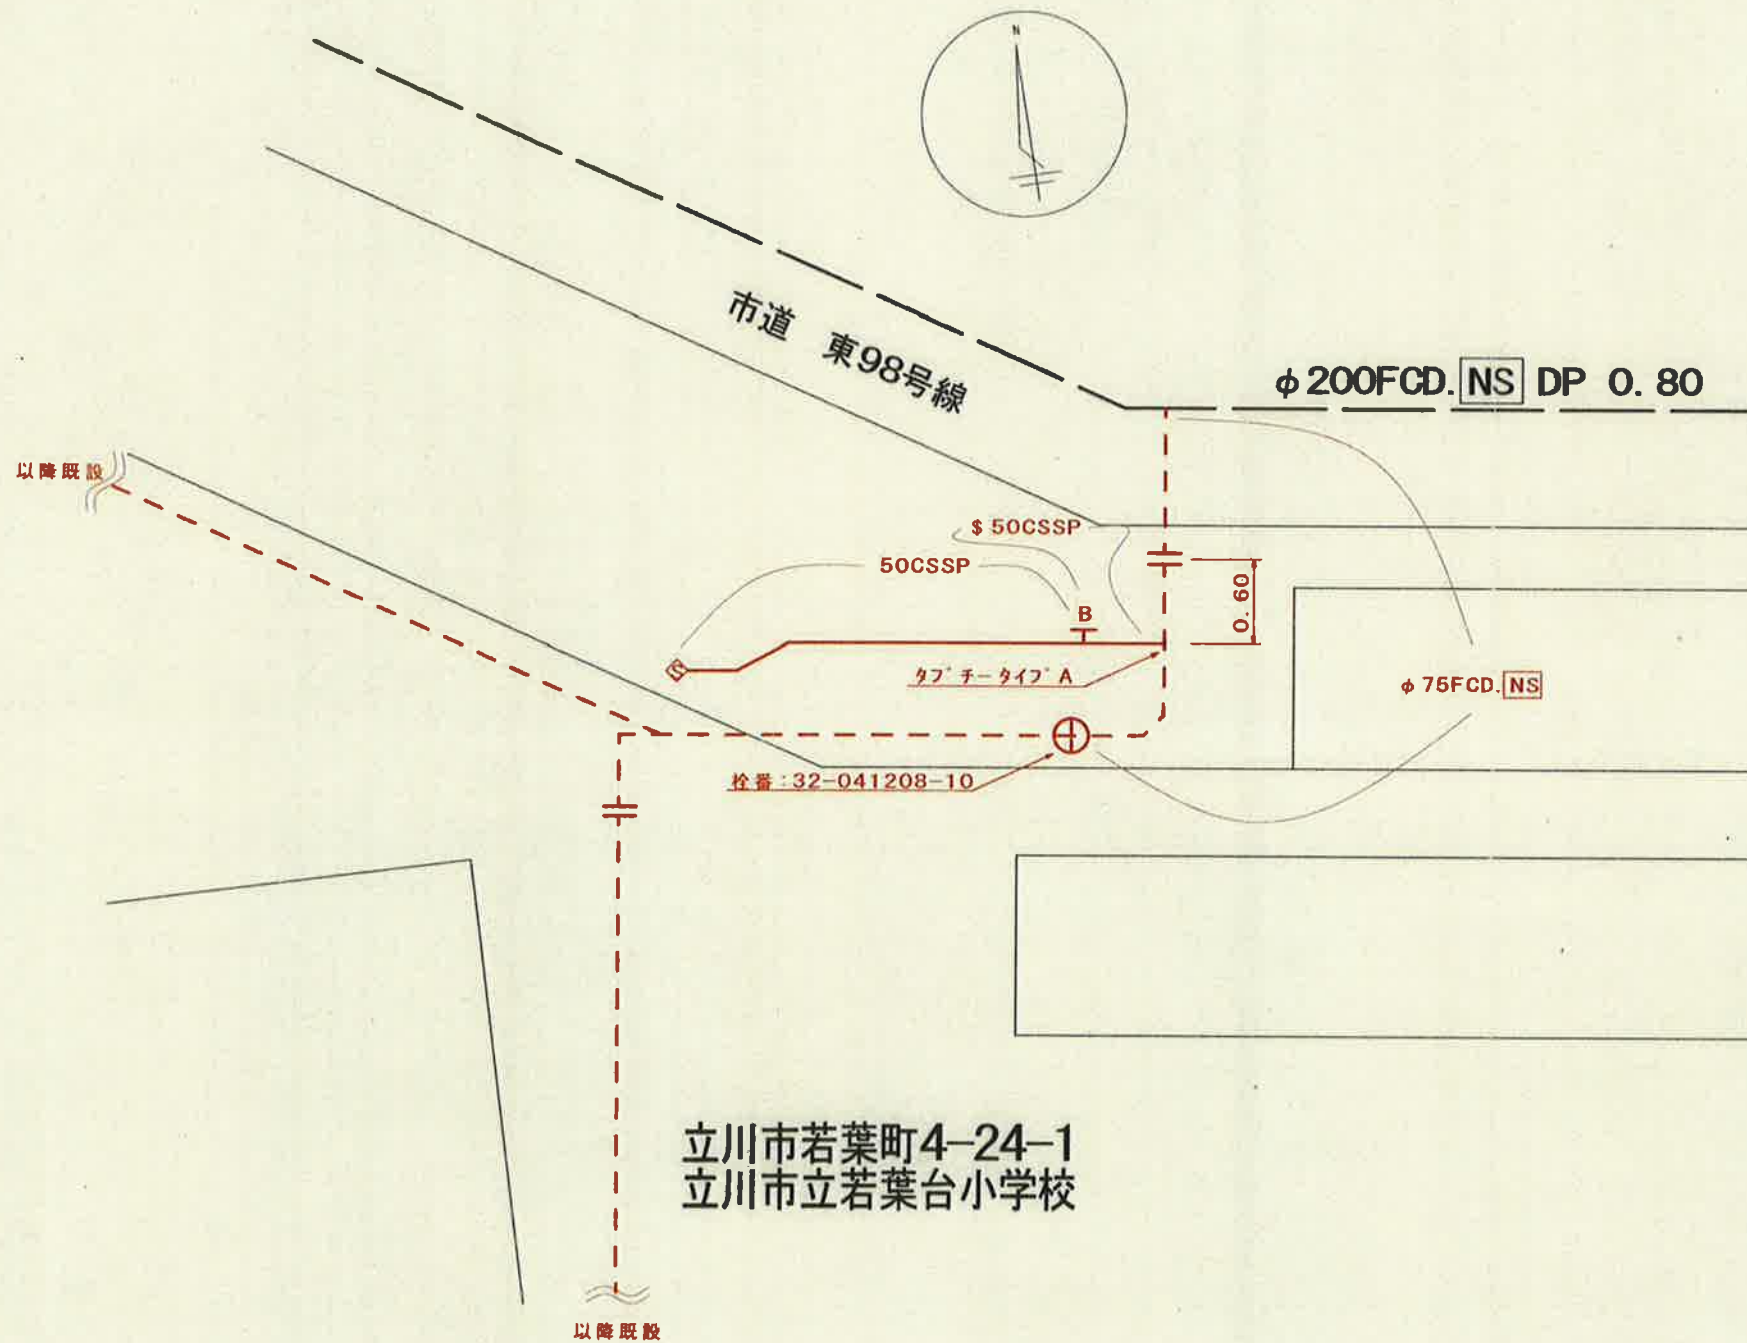

立川市若葉町4-24-1
立川市立若葉台小学校

立面図 S=Free

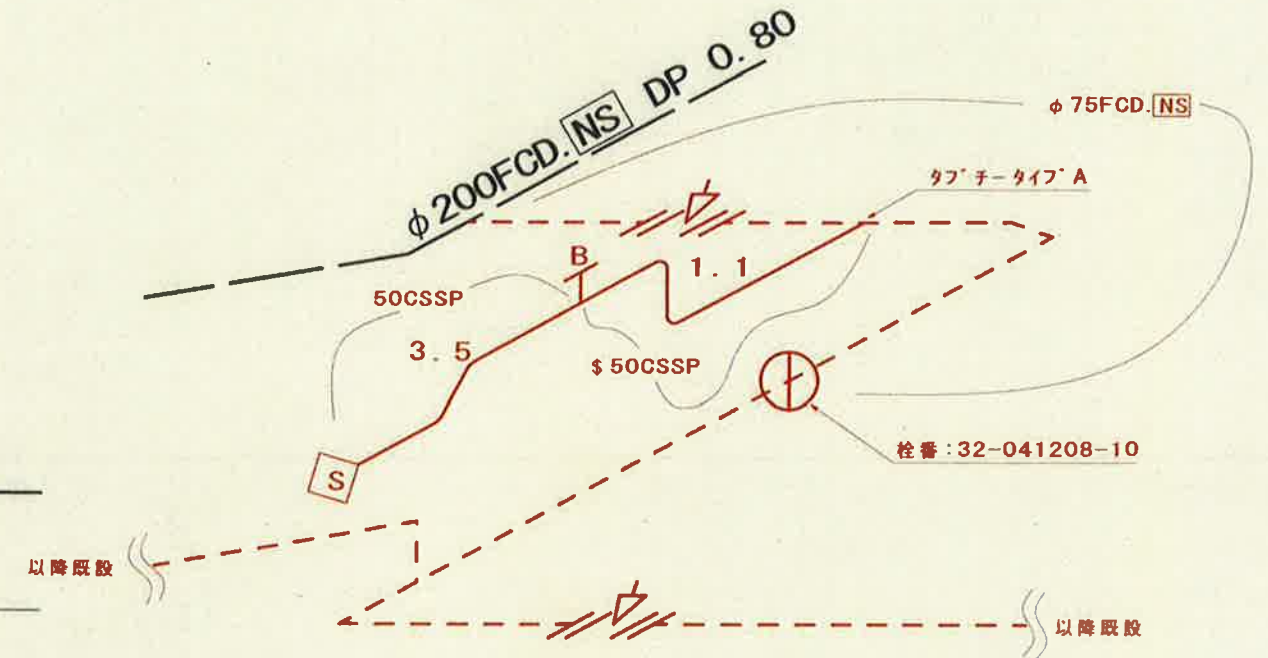

工事件名：平成30年度 多摩水道緊急工事請負単価契約
応急給水栓設置工事

指示番号：10840号

給水装置改造完成図	
水道所在地	立川市若葉町四丁目24-1
お客さま番号	32-041208-10
指定給水装置 工事事業者	立川市柴崎町二丁目24-14 大西建設株式会社
完成年月日	平成30年10月20日

残留塩素濃度測定 0.4mg/L